




LICEO VALENTIN LETELIER

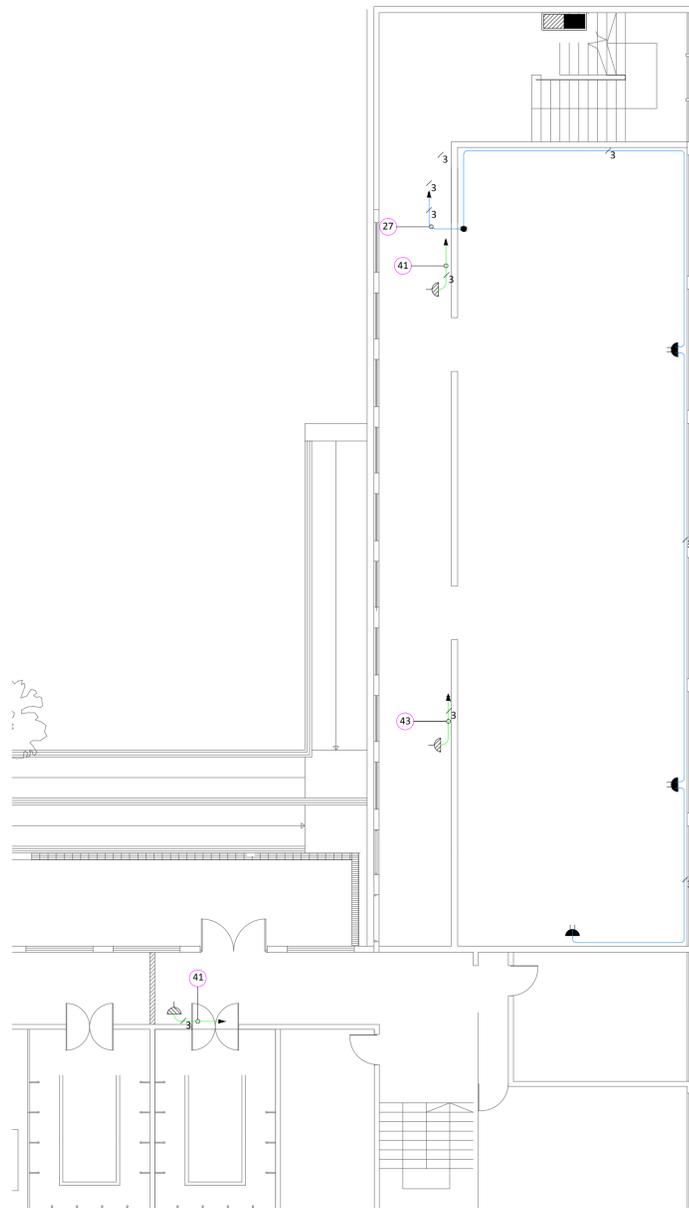

ZOCALO, CIRCUITO DE ENCHUFE
ESCALA: 1:100

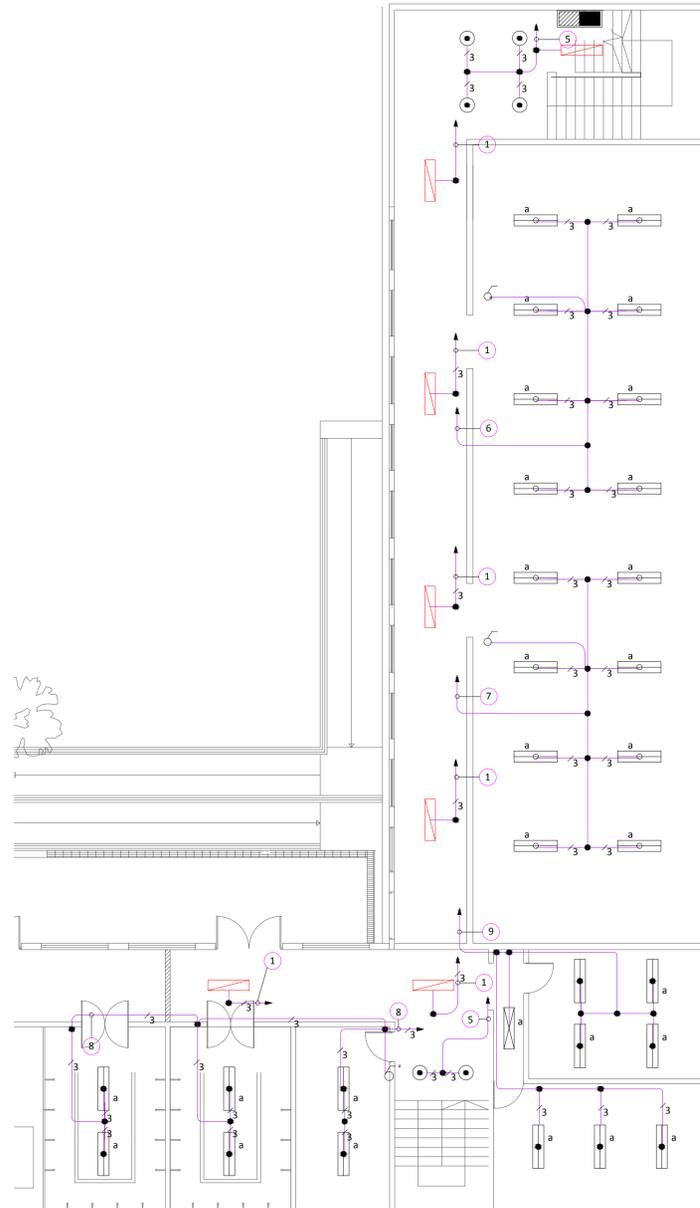

ZOCALO, CIRCUITO DE ILUMINACION
ESCALA: 1:100

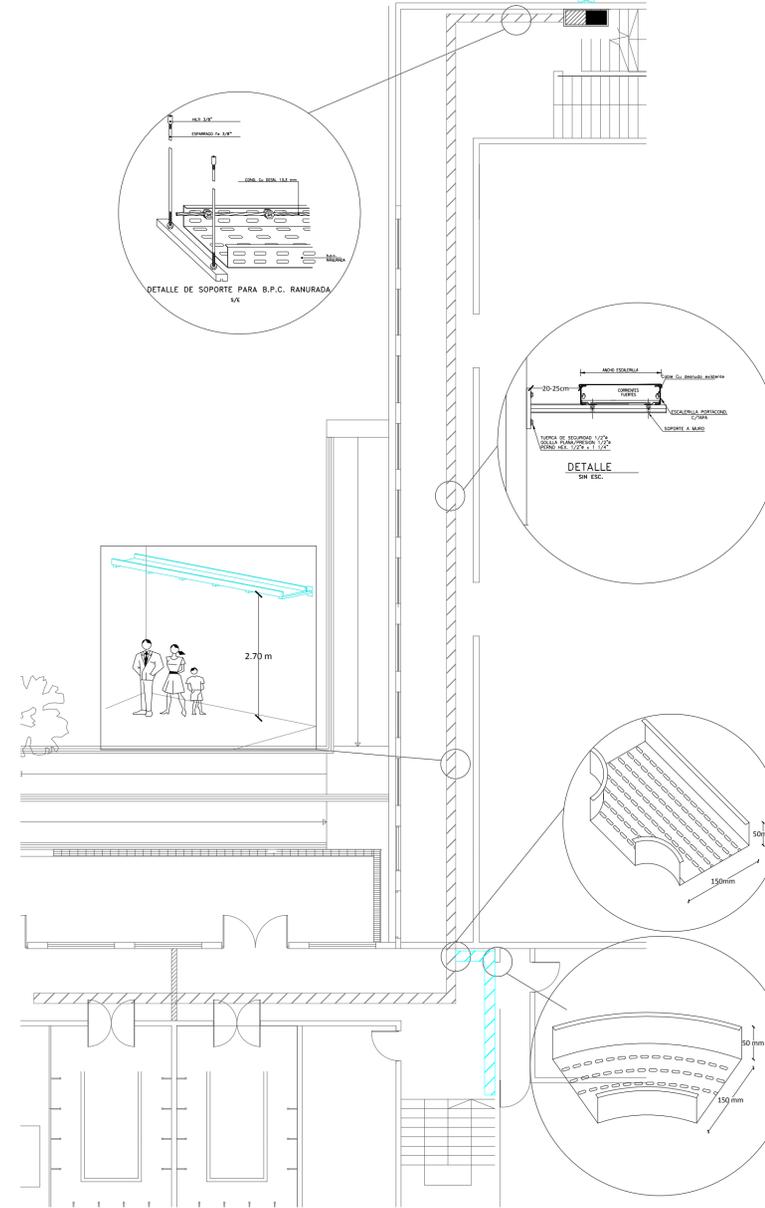

ZOCALO, RECORRIDO DE B.P.C
ESCALA: 1:100

- SIMB. DESIGNACION DE SIMBOLOGÍA
- EQUIPO ESTANCO DE ALTA EFICIENCIA, DE 1x36W, EXISTENTE. REALIZAR MANTENCIÓN.
 - EQUIPO ESTANCO DE ALTA EFICIENCIA 1x36W, PROYECTADO.
 - EQUIPO ESTANCO DE ALTA EFICIENCIA 2x36W EXISTENTE. REALIZAR MANTENCIÓN.
 - EQUIPO ESTANCO DE ALTA EFICIENCIA 2x36W PROYECTADO.
 - EQUIPO PL, 2x26W EXISTENTE. REALIZAR MANTENCIÓN.
 - EQUIPO FLUORESCENTE, ALTA EFICIENCIA, 2x36W, PROYECTADO.
 - EQUIPO FLUORESCENTE, ALTA EFICIENCIA, 2x36W. REALIZAR MANTENCIÓN.
 - EQUIPO PL, TIPO ISOLUX, 2x26W PROYECTADO.
 - EQUIPO ESTANCO ALTA EFICIENCIA, 2x18W EXISTENTE. REALIZAR MANTENCIÓN.
 - EQUIPO ESTANCO ALTA EFICIENCIA, 2x18W PROYECTADO.
 - PROYECTOR DE AREA, MODELO PHL, 480W, PROYECTADO. MONTADO EN CRUCETA DE Fe.

- SIMB. DESIGNACION DE SIMBOLOGÍA
- INTERRUPTOR 9/32 (TRES EFECTO) PROYECTADO
 - INTERRUPTOR 9/15 (DOS EFECTO) PROYECTADO
 - INTERRUPTOR 9/12 (UN EFECTO) PROYECTADO
 - INTERRUPTOR 9/24 (SIMPLE) PROYECTADO
 - INTERRUPTOR 9/24 (DOS EFECTOS) PROYECTADO
 - CAJA DE DISTRIBUCIÓN (9/87) PROYECTADO
 - ENCHUFE DOBLE (USO DE ALUMBRADO) 10A-250V. PROYECTADO
 - ENCHUFE DE FUERZA, 1 PUERTO, 220Voc/16A, PROYECTADO
 - INDICA CIRCUITO DE ALAMBRADO
 - ESCALERILLA PORTACONDUCTOR (E.P.C.) 100x50mm, METALICA EXISTENTE.
 - ESCALERILLA PORTACONDUCTOR (E.P.C.) 100x50mm, METALICA PROYECTADA.
 - BANDEJA PORTACONDUCTOR (b.p.c.) 100x50mm, PLASTICA PROYECTADA.
 - TABLERO GENERAL DE ALUMBRADO Y FUERZA PROYECTADA.
 - T.B.A "SALA COMPUTACION" PROYECTADA
 - CAMARA TIPO C 40X40X60cm TRANSITO LIVIANO A REPARAR.



SECTOR A INTERVENIR
ESCALA: Sin Escala

 municipalidad Recoleta <i>Somos todos</i>		
I. MUNICIPALIDAD DE RECOLETA ALCALDE DANIEL JADUE JADUE DIRECCIÓN DE OBRAS MUNICIPALES		
ALFREDO PARRA SILVA DIRECTOR DE OBRAS MUNICIPALES		
JUAN HERNANDEZ ZEPEDA JEFE UNIDAD DE PROYECTOS, DOM		
PROFESIONAL A CARGO		
CARLOS GARCÉS VARGAS INGENIERO ELÉCTRICO, DOM		
PROFESIONAL DE APOYO		
JAVIER NAVARRETE MAURONES INGENIERO ELÉCTRICO, DOM		
PROYECTO		
PROYECTO ELÉCTRICO CONSERVACIÓN LICEO VALENTÍN LETELIER		
UBICACIÓN		
CALLE BUENOS AIRES N°575		
MANDANTE		
I. MUNICIPALIDAD DE RECOLETA		
DESTINO		
CENTRO DE EDUCACIÓN		
INSTALADOR:		
INSTALADOR: SERGIO BECERRA A. LICENCIA SEC: 15.459.666-6 CLASE A FOLIO INSCRPCION SEC: 1784675		
CONTENIDO LÁMINA - PROPUESTA ELÉCTRICA ZOCALO		
ESCALA	FECHA	LÁMINA
Indicadas	MAYO 2018	1 de 5