


PROYECTO DE RECAMBIOS LUMINARIAS LED
DE ALUMBRADO PUBLICO
AS BUILT

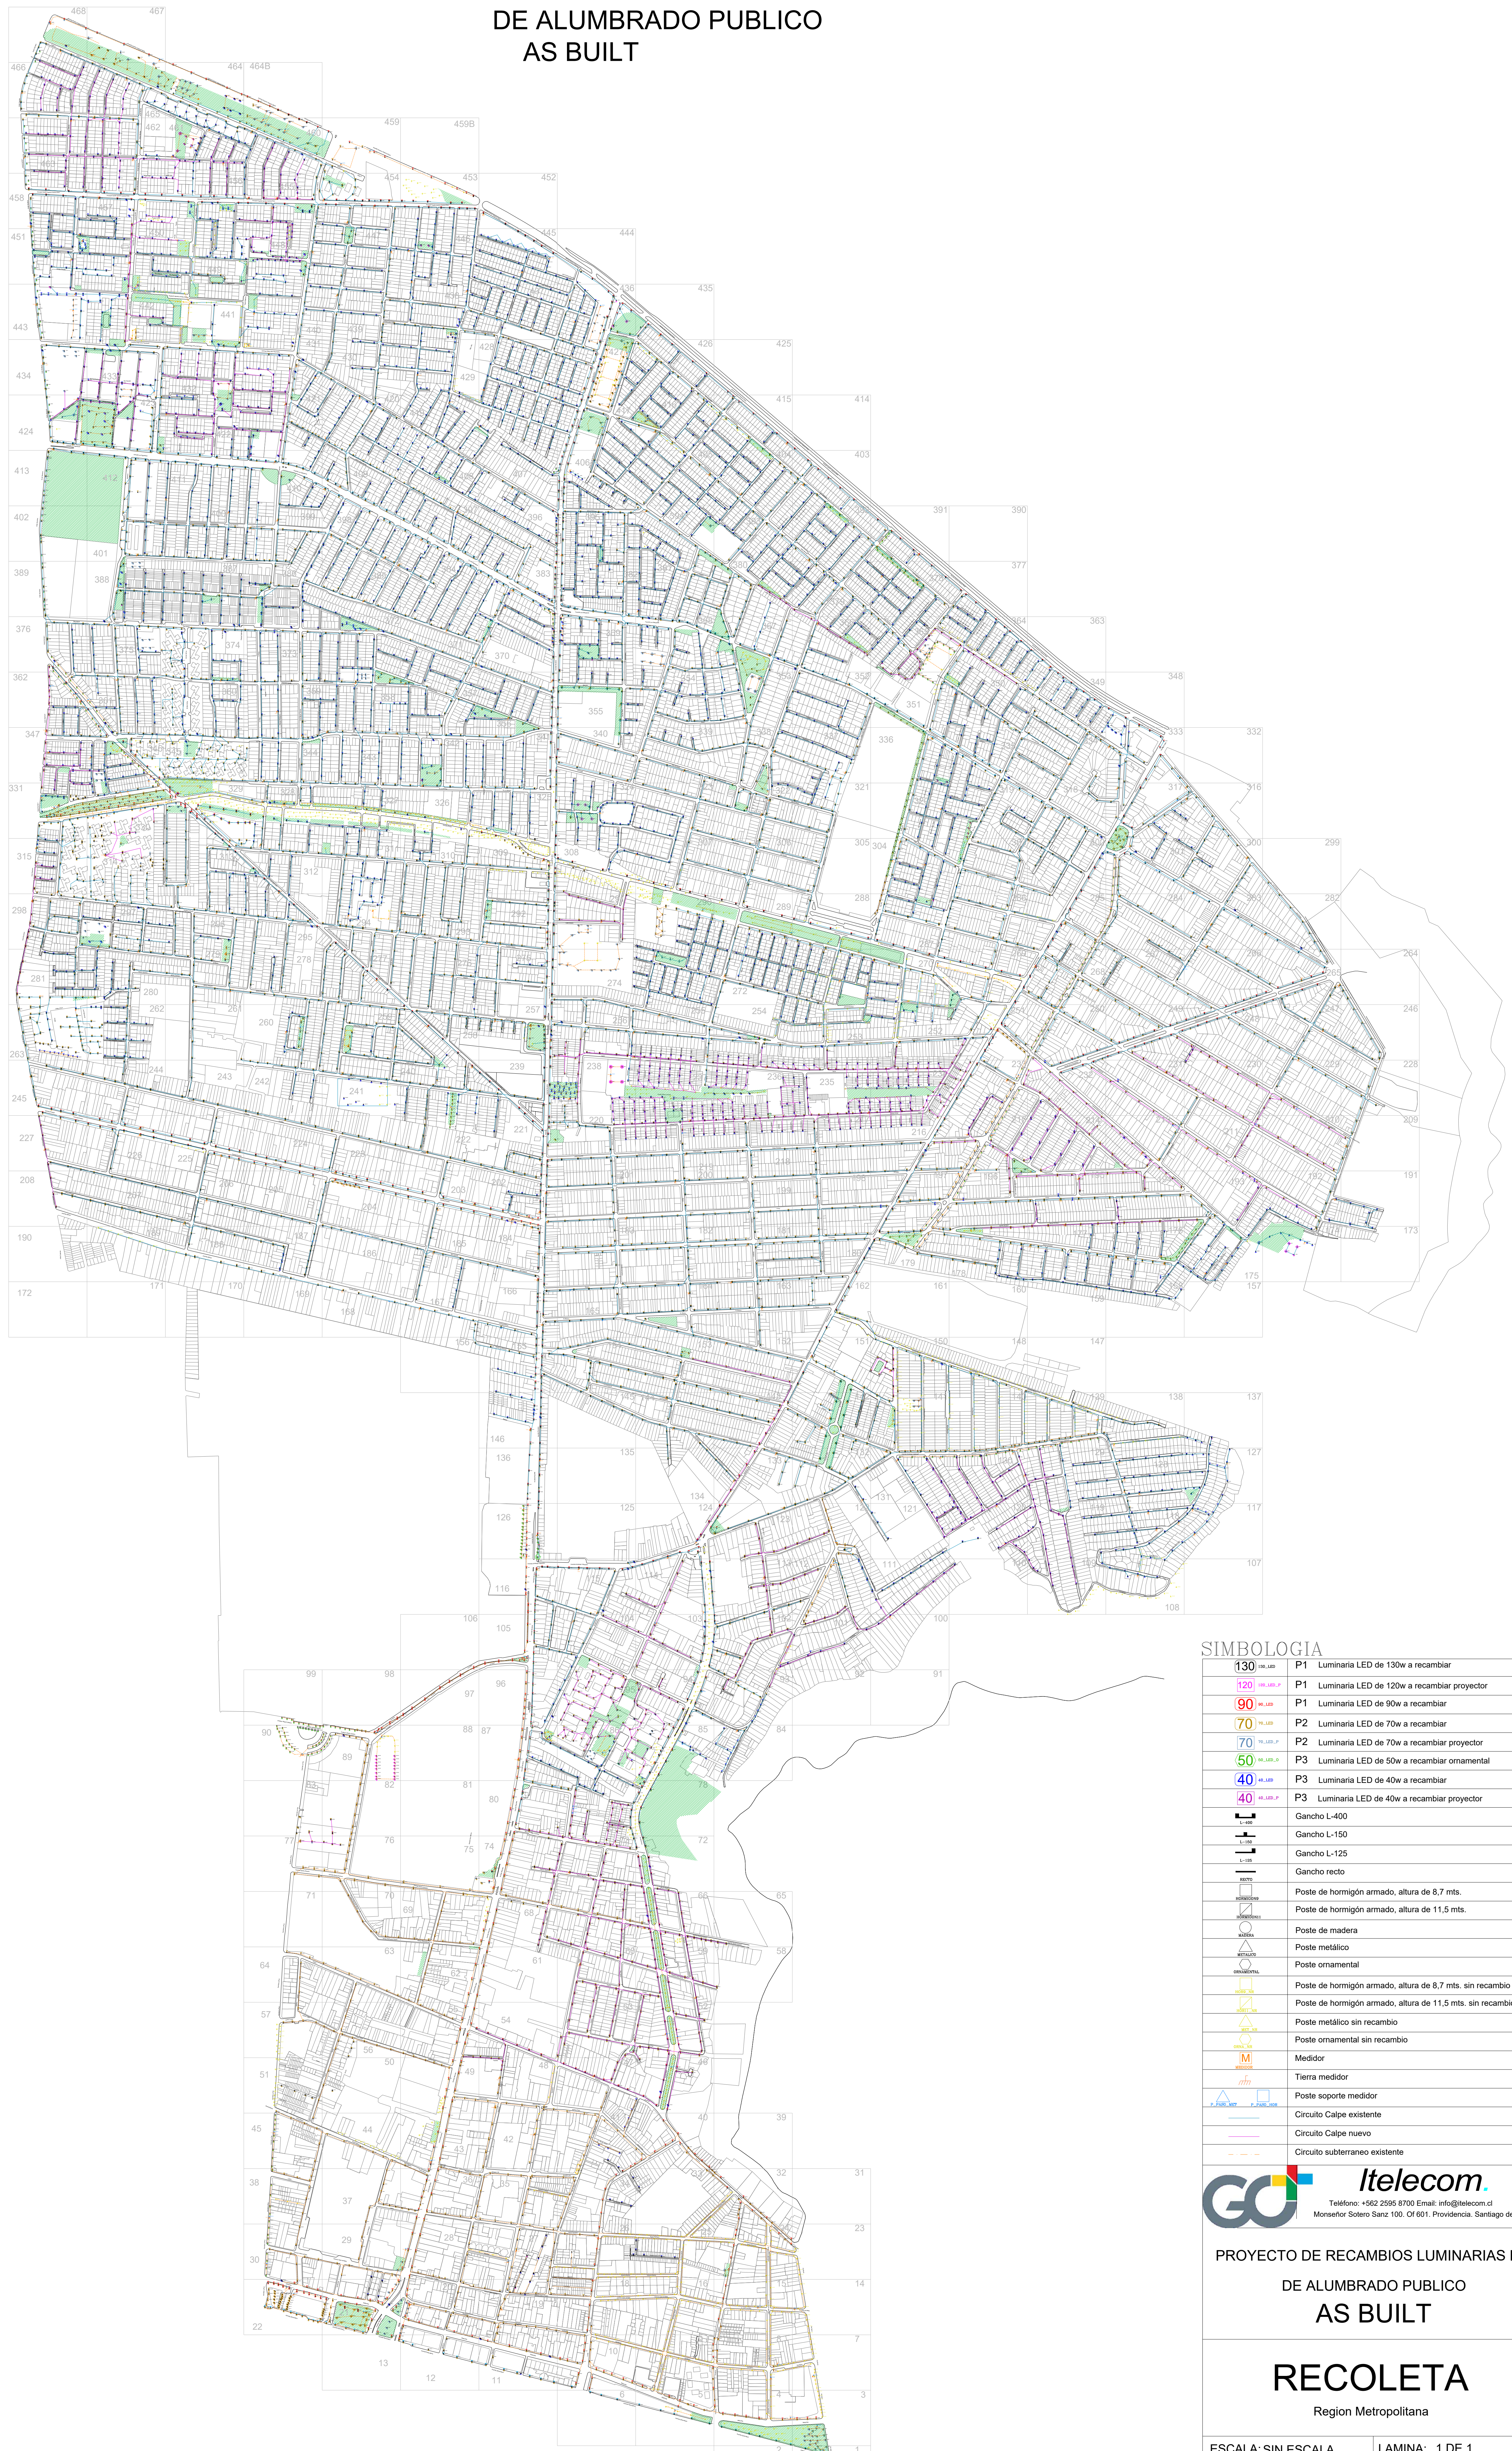

SIMBOLOGIA

130	P1	Luminaria LED de 130w a recambiar
120	P1	Luminaria LED de 120w a recambiar proyector
90	P1	Luminaria LED de 90w a recambiar
70	P2	Luminaria LED de 70w a recambiar
70	P2	Luminaria LED de 70w a recambiar proyector
50	P3	Luminaria LED de 50w a recambiar ornamental
40	P3	Luminaria LED de 40w a recambiar
40	P3	Luminaria LED de 40w a recambiar proyector
		Gancho L-400
		Gancho L-150
		Gancho L-125
		Gancho recto
		Poste de hormigón armado, altura de 8,7 mts.
		Poste de hormigón armado, altura de 11,5 mts.
		Poste de madera
		Poste metálico
		Poste ornamental
		Poste de hormigón armado, altura de 8,7 mts. sin recambio
		Poste de hormigón armado, altura de 11,5 mts. sin recambio
		Poste metálico sin recambio
		Poste ornamental sin recambio
		Medidor
		Tierra medidor
		Poste soporte medidor
		Circuito Calpe existente
		Circuito Calpe nuevo
		Circuito subterráneo existente



PROYECTO DE RECAMBIOS LUMINARIAS LED
DE ALUMBRADO PUBLICO
AS BUILT

RECOLETA
Region Metropolitana

ESCALA: SIN ESCALA	LAMINA: 1 DE 1
DIBUJO: ITELECOM	FECHA: ABR-2019
VERSION: Plano Recoleta - As Built_V2_10-04-19.dwg	